



PLANTA

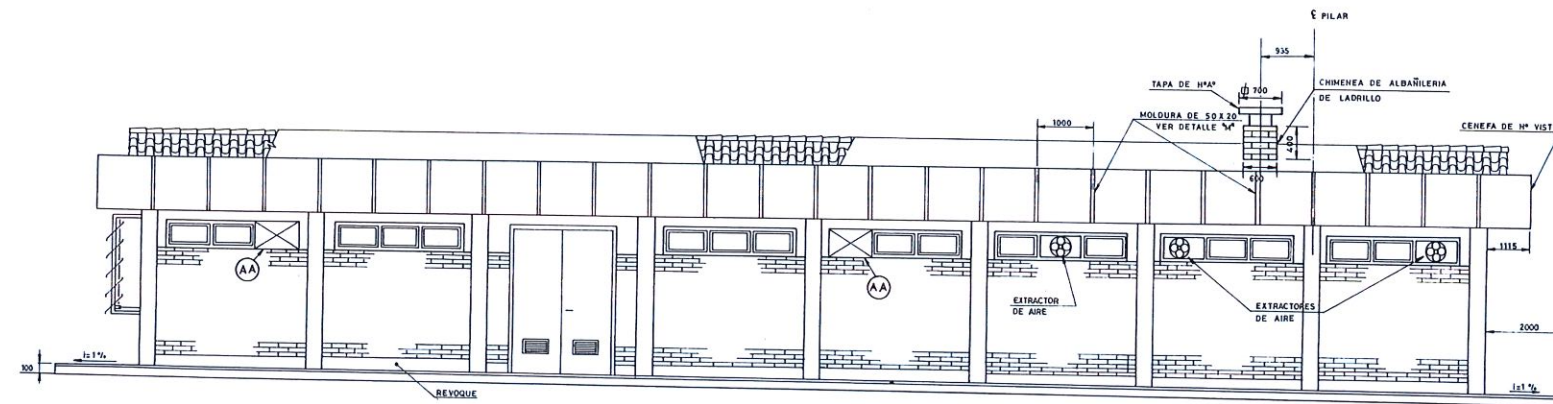

FACHADA N.E.

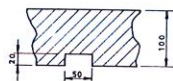

DETALLE M

SIMBOLOGIA

E.T.T. ELEVACION TERRENO TERMINADO
E.P.T. ELEVACION PISO TERMINADO
E.F.C. ELEVACION FONDO DE CANALETA
I PENDIENTE
AA ACCIONADOR DE AIRE

ESPECIFICACIONES

1- PARA ESPECIFICACIONES TECNICAS VER PLANO N.º N2-P314

NOTAS

1- TODAS LAS DIMENSIONES SON EN MILIMETROS EXCEPTO SE INDICA...

REFERENCIAS

N2-P301 DISPOSICION GENERAL DE OBRAS CIVILES
N2-P302-LAM2A CASA DE CONTROL-FACHADAS
N2-P303-LAM3A CASA DE CONTROL-CORTES
N2-P308-LAM4A CASA DE CONTROL-DETALLES
N2-P311 CASA DE CONTROL-ESTRUCTURAS DE M4
N2-P313 CASA DE CONTROL-PLANTA DE TECHO Y CAE
N2-P312 CASA DE CONTROL-ABERTURAS
N2-P310 CASA DE CONTROL-INSTALACION SANITARI
N2-P314 CASA DE CONTROL-PLANILLA DE LOCALES
N2-P309 CASA DE CONTROL-INSTALACION ELECTRIC
N2-P318 CASA DE CONTROL-MONTAJE DE EQUIPOS I
CANICOS

APROBADO OFIC. DE SUPERVISION: *[Signature]* FECHA: 12/5

A. N. D. E.
ADMINISTRACION NACIONAL DE ELECTRICIDAD
ASUNCION - PARAGUAY
CONSORCIO
SBE - TESA

SISTEMA NORTE
ESTACION HORQUETA 220 K

CASA DE CONTROL
ARQUITECTURA
PLANTA Y FACHADA

| PROY. | APROBADO | FECHA |
|----------------------|--------------------|--------|
| ING. F. AGUAYO | <i>[Signature]</i> | 12/5 |
| DIB. | ESCALAS: | LAM. |
| A. MARICHEVICH | 1:50 | N2-P |
| REV. | | REV. g |
| ING. G. LOPEZ FLORES | | |

[Signature]
Ing. Gaspar Maldonado
Jefe Dpto. de Obras Civiles
de Transmision e Infraestructura

| UBIC. N.º | FECHA | MODIFICACION | PROY. | REV. | APROBADO |
|-----------|----------|-------------------------------|-------|------|----------|
| b | 2-12-83 | CONFORME A OBRA | | | |
| d | 15/03/83 | MODIFICACION DE LA PUERTA "P" | | | |