



CORTE B-B
ESCALA 1:50

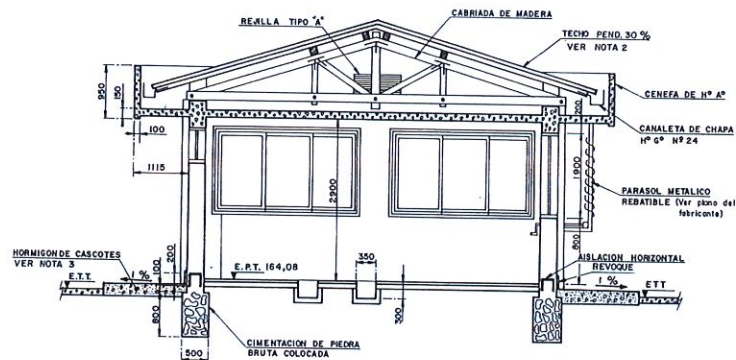

CORTE A-A
ESCALA 1:50

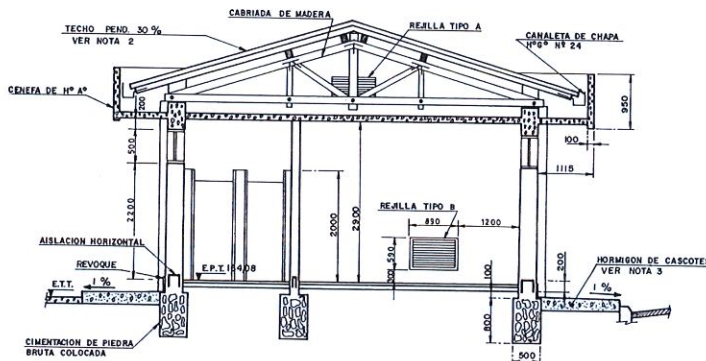

CORTE C-C
ESCALA 1:50

0 1 2 3 4 5 m.
ESCALA ORIGINAL 1:50

SIMBOLOGIA

E.T.T. ELEVACION TERRENO TERMINADO
E.P.T. ELEVACION PISO TERMINADO
H° 4° HORMIGON ARMADO
I PENDIENTE

NOTAS

- 1- TODAS LAS DIMENSIONES SON EN METROS A MENOS QUE SE INDICA.
- 2- EL TECHO SERA DE TEJAS PRENSA A LA MANERA DE LOS ALEROS QUE SE INDICA. EL APOYO DE TIRANTES VER DETALLE N2-P313 LAM. 1/2
- 3- LA VEREDA PERIMETRAL SEGUERA
- 4- NIVELAR MURO DE NIVELACION SI EL MURO DE NIVELACION CON GRADA CAJILADA DE LADRILLO

REFERENCIAS

N2-P.308 LAM. 1/4 - CASA DE CONTROL.
N2-P.311 LAM. 2/4 - ESTRUCTURA DE MADERA.
N2-P.313 LAM. 1/2 - TECHO Y CARRIADA

APROBADO OFIC. DE SUPERVISION: *[Signature]*
A. N. D. E.
ADMINISTRACION NACIONAL
ASUNCION - PARAGUAY
CONSORCIO SBE - TES

SISTEMA NORTE
ESTACION HOR.
CASA DE CON.
ARQUITECTURA

ISI SBE - TES
PROY. ING. F.N. AGUIAR
DIB. J.D.P.
REV. ING. G. LOPEZ FLORES
APROBADO *[Signature]*
ESCALAS: 1:50

[Signature]
Ing. Gaspar Moldana J.
Jefe Dpto. de Obras Civiles
Transmision e Infraestructura

UBIC. N°	FECHA	MODIFICACION	PROY.	REV.	APROBADO
30-11-83		CONFORME A OBRA			